

KOPIA AKTUALNEJ MAPY ZASADNICZEJ 1:500
do celów projektowych

Województwo: wielkopolskie
Powiat: kaliski grodzki
Jednostka ewidencyjna: Miasto Kalisz
Obszar ewidencyjny: 152 - Winiary
Seksja mapy zasadniczej: 444.122.193.3

Położenie nieruchomości: Kalisz, ul. Polaniecka - Legnicka
Działka nr/Powierzchnia/KW: 937/2 0.0821 ha KW 31114
952 0.6266 ha KW 31114
Właściciel: MIASTO KALISZ - udział 1/1
Zarz. trwały: Zarząd Dróg Miejskich w Kaliszu - udział 1/1

Działka nr/Powierzchnia/KW: 448 0.1415 ha KW ----
Pos. samoistny: SKARB PAŃSTWA - udział 1/1
adm. Wielkopolski Zarząd Melioracji i Urządzeń Wodnych w Poznaniu

Wykonawca:
PRACOWNIA GEODEZYJNA
"GEO-BIT"
PIOTR KUBIAK
62-800 Kalisz, ul. Etruska 7
tel. 0-602 274762 tel./fax 0-62 7661520


Kierownik prac:
GEODETA UPRAWNIONY
mgr inż. PIOTR KUBIAK
62-800 Kalisz, ul. Etruska 7
tel. 062 7661520 tel. kom. 76622 274 762
Up. nr 1499/92

Klauzule i oznaczenia urzędowe:

PREZYDENT MIASTA KALISZA
MIEJSKI OŚRODEK DOKUMENTACJI
GEODEZYJNEJ I KARTOGRAFICZNEJ
W obszarze oznaczonym linią
potwierdzono w terenie aktualność
treści mapy zasadniczej. Dokumenty
potwierdzające aktualność mapy
do zasobu miejskiego w dniu 09.07.2009
i zaewidencjonowano pod nr 152-112/2009

NINIEJSZA MAPA MOŻE SŁUżyć
DO CELÓW PROJEKTOWYCH
Projektowane obiekty budowlane
wymagające pozwolenia na budowę
podlegają wytyczeniu i inwentaryzacji
powykonawczej, przez jednostki
uprawnione do wykonywania prac
geodezyjnych.

Kalisz, dnia 09.07.2009

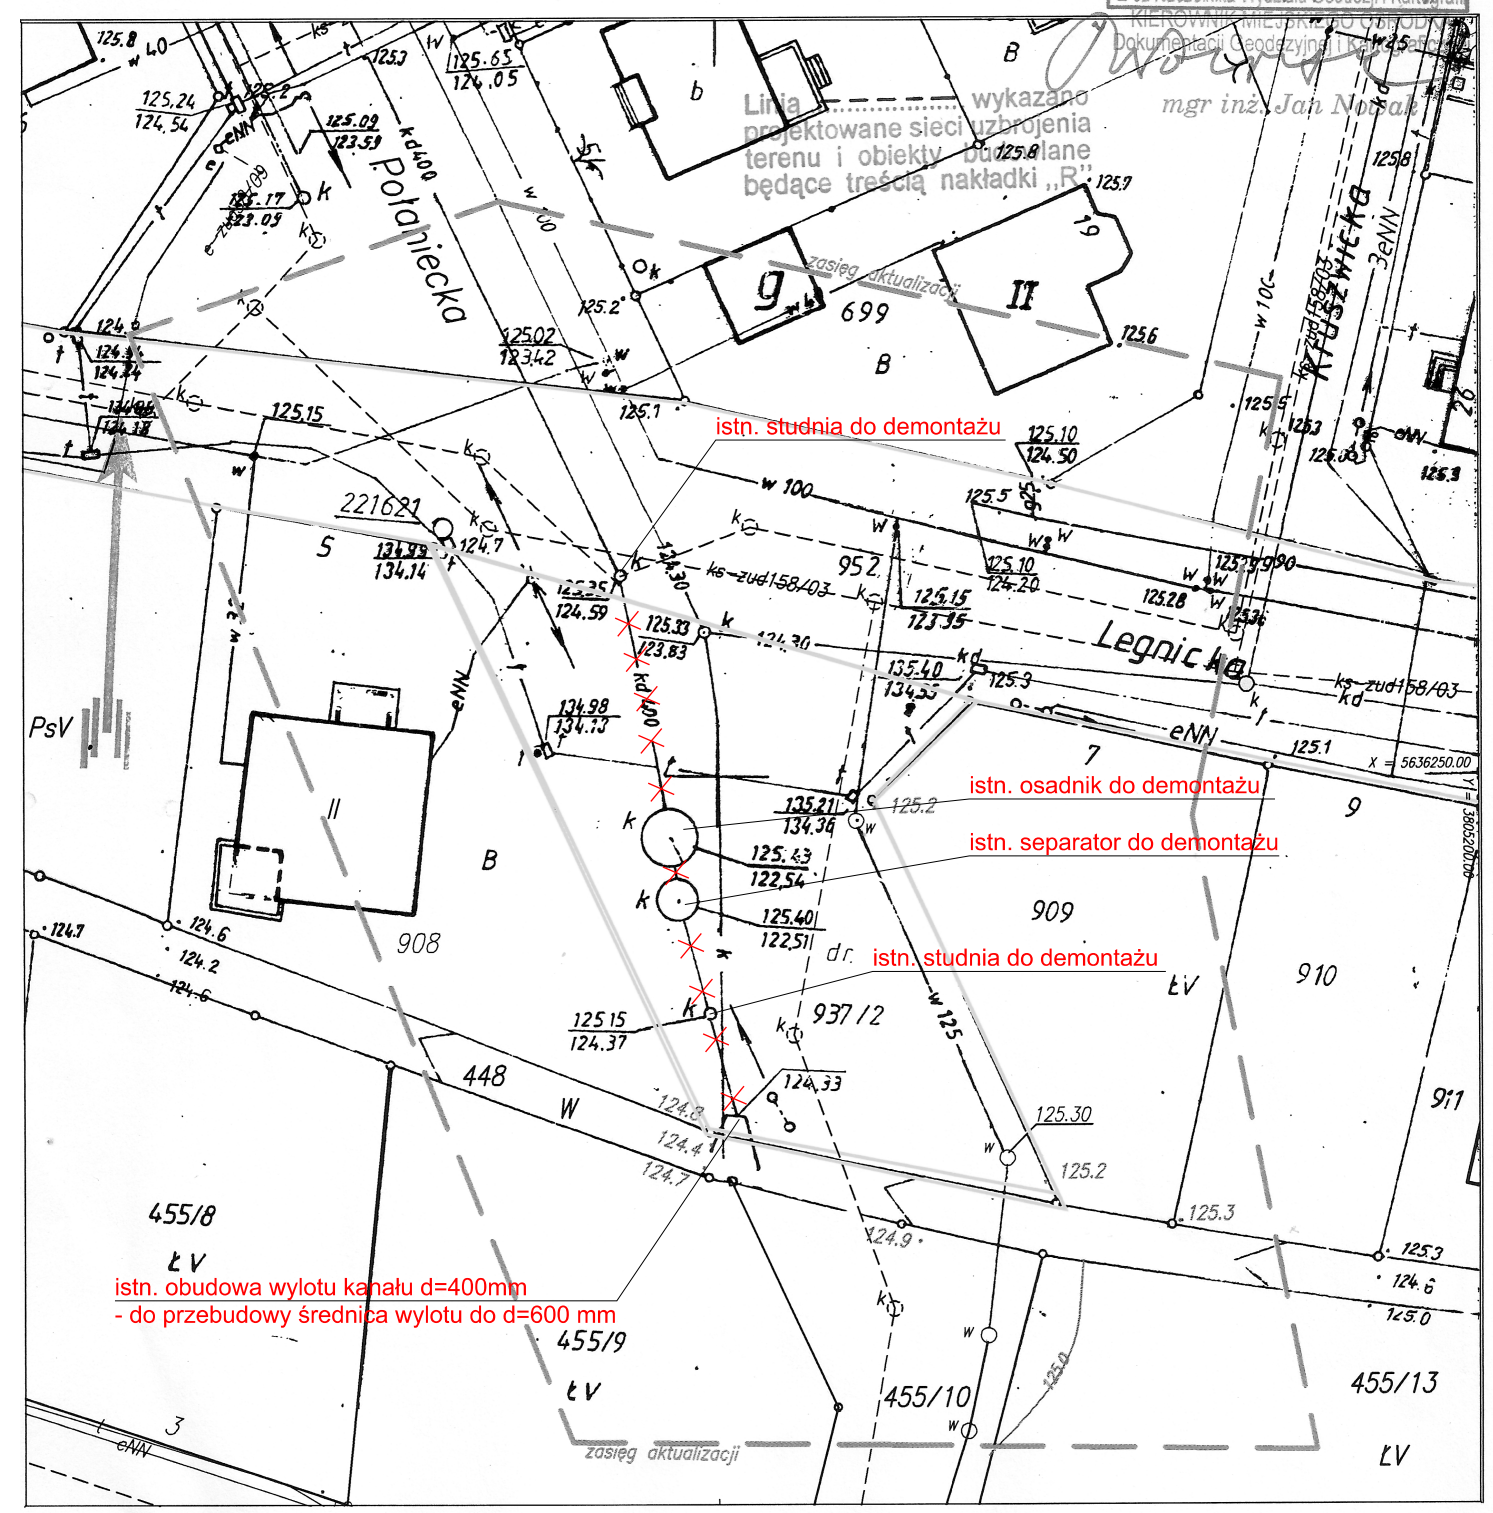

UWAGA:

Elementy zaznaczone kolorem czerwonym
przeznaczone do demontażu lub przebudowy.

PW "STERN" Pracownia Projektowa 62-800 Kalisz ul. Botaniczna 10 tel.(0-62)7645514 fax (0-62)7645535		
Nazwa obiektu	Kanalizacja deszczowa - Kalisz oś. Winiary ul. Polaniecka, dz. nr 952, 937/4	
Faza	Projekt budowlano-wykonawczy - AKTUALIZACJA Sieć kanalizacji deszczowej na odc. od D1 do Wi	
Przedmiot	PLAN SYTUACYJNY - stan istniejący	Podpis
Autor	inż. Stefan Nawrotkiewicz upr. UAN.7342-186/94 upr. w spec. instalacyjno-inżynieryjnej	
Sprawdzający	mgr inż. Wanda Badura upr. UAN.7342-111/94 upr. w spec. instalacyjno-inżynieryjnej	
Skala 1:500	Data listopad 2009r.	Nr rys. 1